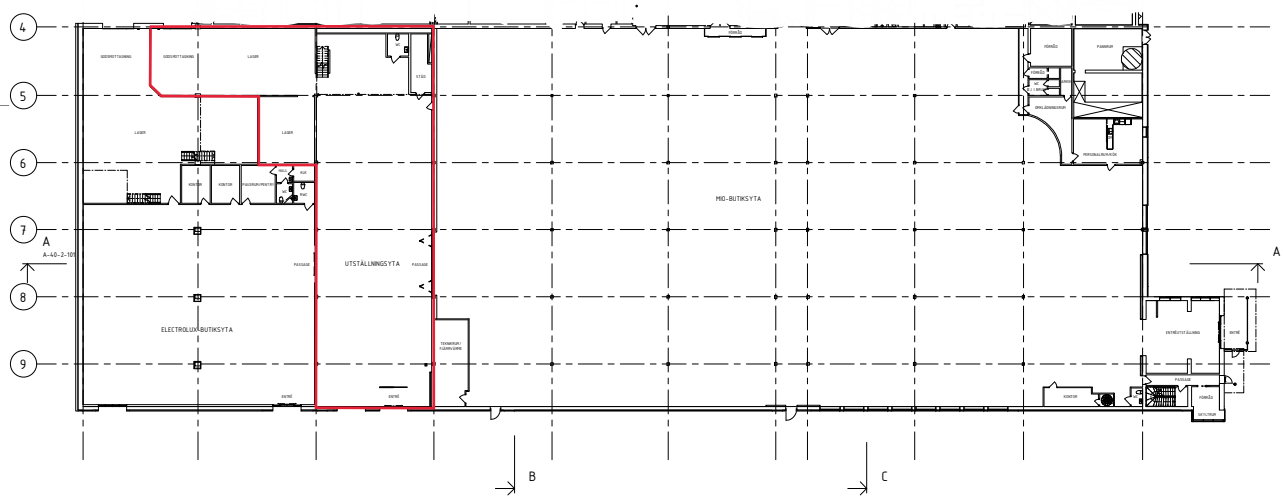

PLAN 1

1 : 200

0 2 4 6 8 10 12 14 16 18 20m

SKALA 1:200

RELATIONSHANDLING

MIO ALINGSÅS

Kv. FODRET 7

ALINGSÅS KOMMUN

UPPDRAGS NR	RITAD AV	HANDLÄGGARE
234-006		

DATUM: 2019-06-11

ANSVARIG:

BEFINTLIGT UTSEENDE
Kv. FODRET 7, ALINGSÅS
PLAN 10, ENTRÉPLAN

SKALA	NUMMER	REF
A1 1 : 200	A-40-1-110	

2019-06-11 11:20:49 H:\234 Mio_Tibergs\06 Alingsås_Revitmodell\01_PROGRAMHANDLING\A1\A_modell\Mio_Alingsås_Ref_2017.rvt